



Юридический адрес: 142300, Московская область, г. Чехов, ул. Русская, д. 30
 ИНН 504815998832 ОГРНИП: 317507400026105
 Тел.: +7 (916)303 49 50, Email: zakaz@vashelektrik24.ru, сайт: vashelektrik24.ru

Смета работ типовой 2-комнатной квартиры

№	Наименование работ	Ед. изм.	Кол-во	Стоимость работ (За единицу)	Сумма
1	Монтаж распределительных (мультимедийных) щитов встраиваемых (газоблок, кирпич, шлакоблок)				
1	Монтаж распределительного (мультимедийного) щита на 12 модулей (газоблок, кирпич, шлакоблок)	шт.	1	1 000,00	1 000,00
2	Сборка распределительных щитов				
1	Монтаж выключателя-автоматического с расцепителем 1-полюсного от 1А до 63А	шт.	6	160,00	960,00
2	Монтаж выключателя-автоматического с расцепителем 2-полюсного от 1А до 63А	шт.	1	220,00	220,00
3	Монтаж УЗО 2-полюсного	шт.	1	300,00	300,00
4	Монтаж нулевой или земляной шины	шт.	2	100,00	200,00
5	Монтаж (наконечника, гильзы) до 6мм	шт.	5	20,00	100,00
3	Прокладка кабеля				
1	Прокладка кабеля сечением 3x1,5 мм.кв.	п.м.	80	38,00	3 040,00
2	Прокладка кабеля сечением 3x2,5 мм.кв.	п.м.	90	38,00	3 420,00
3	Затягивание кабеля в гофро-трубу d=16 мм.	п.м.	150	18,00	2 700,00
4	Монтаж освещения				
1	Монтаж люстры, потолочного светильника	шт.	7	300,00	2 100,00
5	Устройство штроб и отверстий				
1	Штроба размером 25x25 мм. (газоблок, кирпич, шлакоблок)	п.м.	42	200,00	8 400,00
2	Сверление отверстий до d=25 мм. (газоблок, кирпич, шлакоблок)	см.	120	5,00	600,00
3	Монтаж коробки для установки выключателей и штепсельных розеток (высверливание лунок, установка подрозетников) (газоблок, кирпич, шлакоблок)	шт.	30	250,00	7 500,00
4	Черновая заделка штроб (гипсовая штукатурка)	п.м.	42	50,00	2 100,00
6	Монтаж установочных изделий				
1	Монтаж выключателя скрытой установки, одноклавишного	шт.	5	150,00	750,00
2	Монтаж выключателя скрытой установки, двухклавишного	шт.	1	180,00	180,00




Юридический адрес: 142300, Московская область, г. Чехов, ул. Русская, д. 30

ИНН 504815998832 ОГРНИП: 317507400026105

Тел.: +7 (916)303 49 50, Email: zakaz@vashelektrik24.ru, сайт: vashelektrik24.ru

3	Монтаж штепсельной розетки, скрытой установки	шт.	24	180,00	4 320,00
7	Соединение проводов, коммутация распределительных электрощитов, распределительных коробок				
1	Заведение кабеля в электрощит с установленным электрооборудованием, разделка внешней оболочки, разделка внутренней оболочки, подключение к автоматам защиты и шинам РЕ, N	кабель	6	100,00	600,00
2	Подключение жил питающего кабеля к автоматам защиты	жила	2	200,00	400,00
3	Подключение жил питающего кабеля к шинам РЕ, N	жила	1	100,00	100,00
4	Составление исполнительной схемы и маркировки распределительного щита	шт.	1	1 000,00	1 000,00
Сумма:				39 990,00	

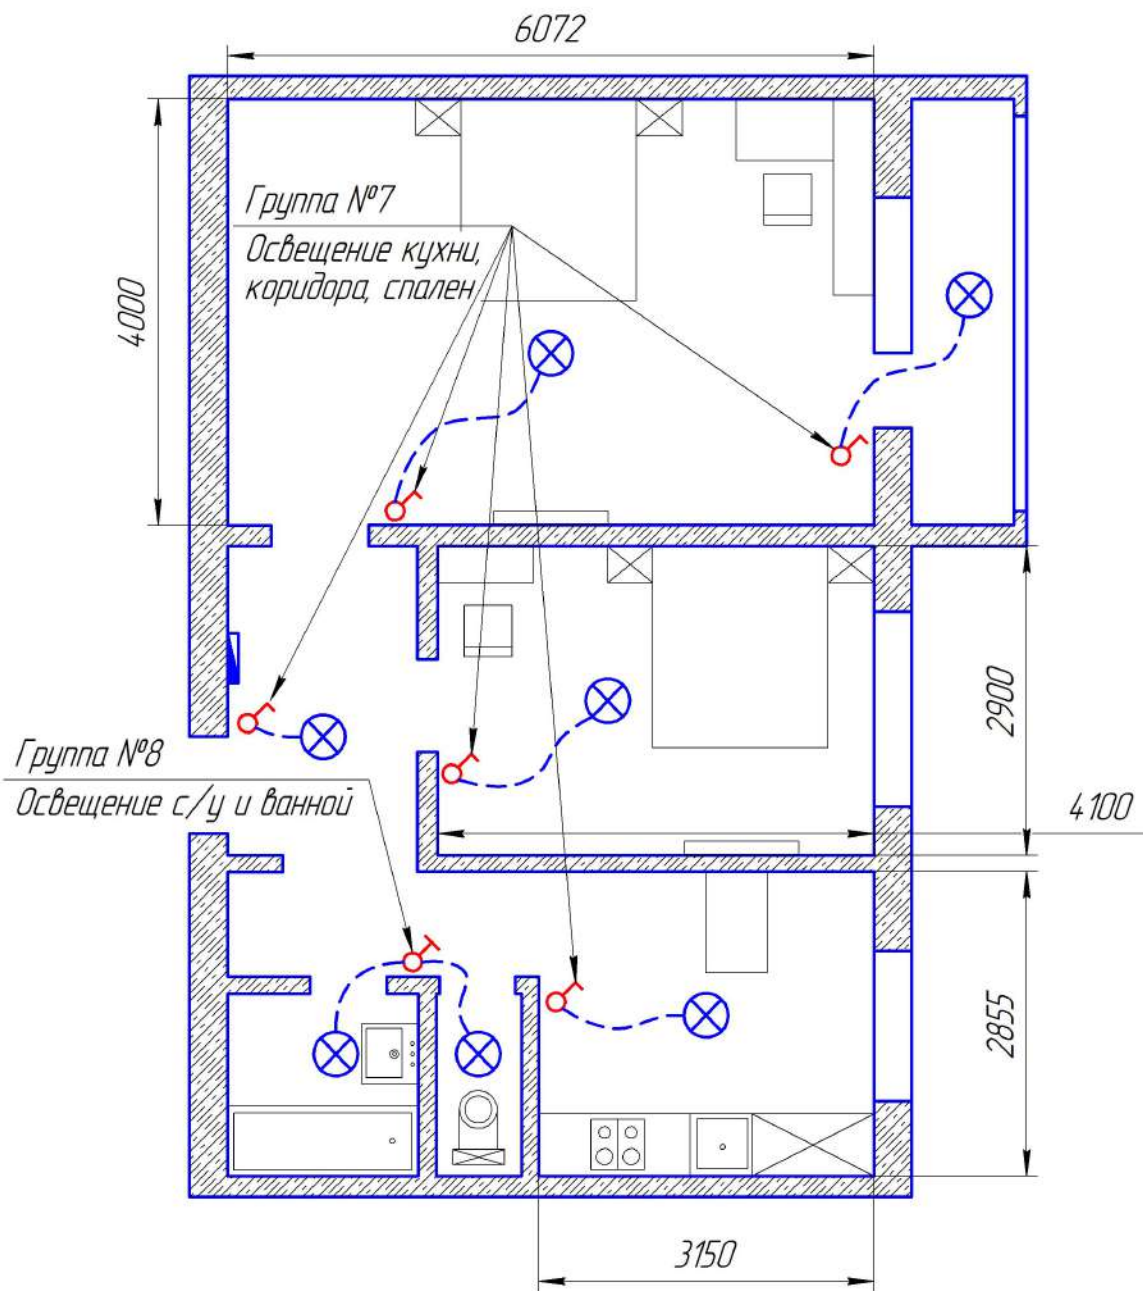


Условные обозначения:

- Потолочный светильник;
- Двухклавишный выключатель скрытого монтажа;
- Одноклавишный выключатель скрытого монтажа;
- Электрический распределительный щит на 12 модулей.

Перв. примен.
Справ. №

Изм. № подл.
Изм. № докл.
Изм. № д.обл.
Взам. инв. №
Подп. и дата
Подп. и дата
Изм. № подл.

				Электромонтаж в двухкомнатной квартире 63 кв.м.			
Изм.	Лист	№ докум.	Подп.	Дата	Лит.	Масса	Масштаб
Разраб.		Карпачев И.			У		1:50
Проб.					Лист	Листов	1
Т.контр.					Ваш Электрик 24		
И.контр.							
Утв.							

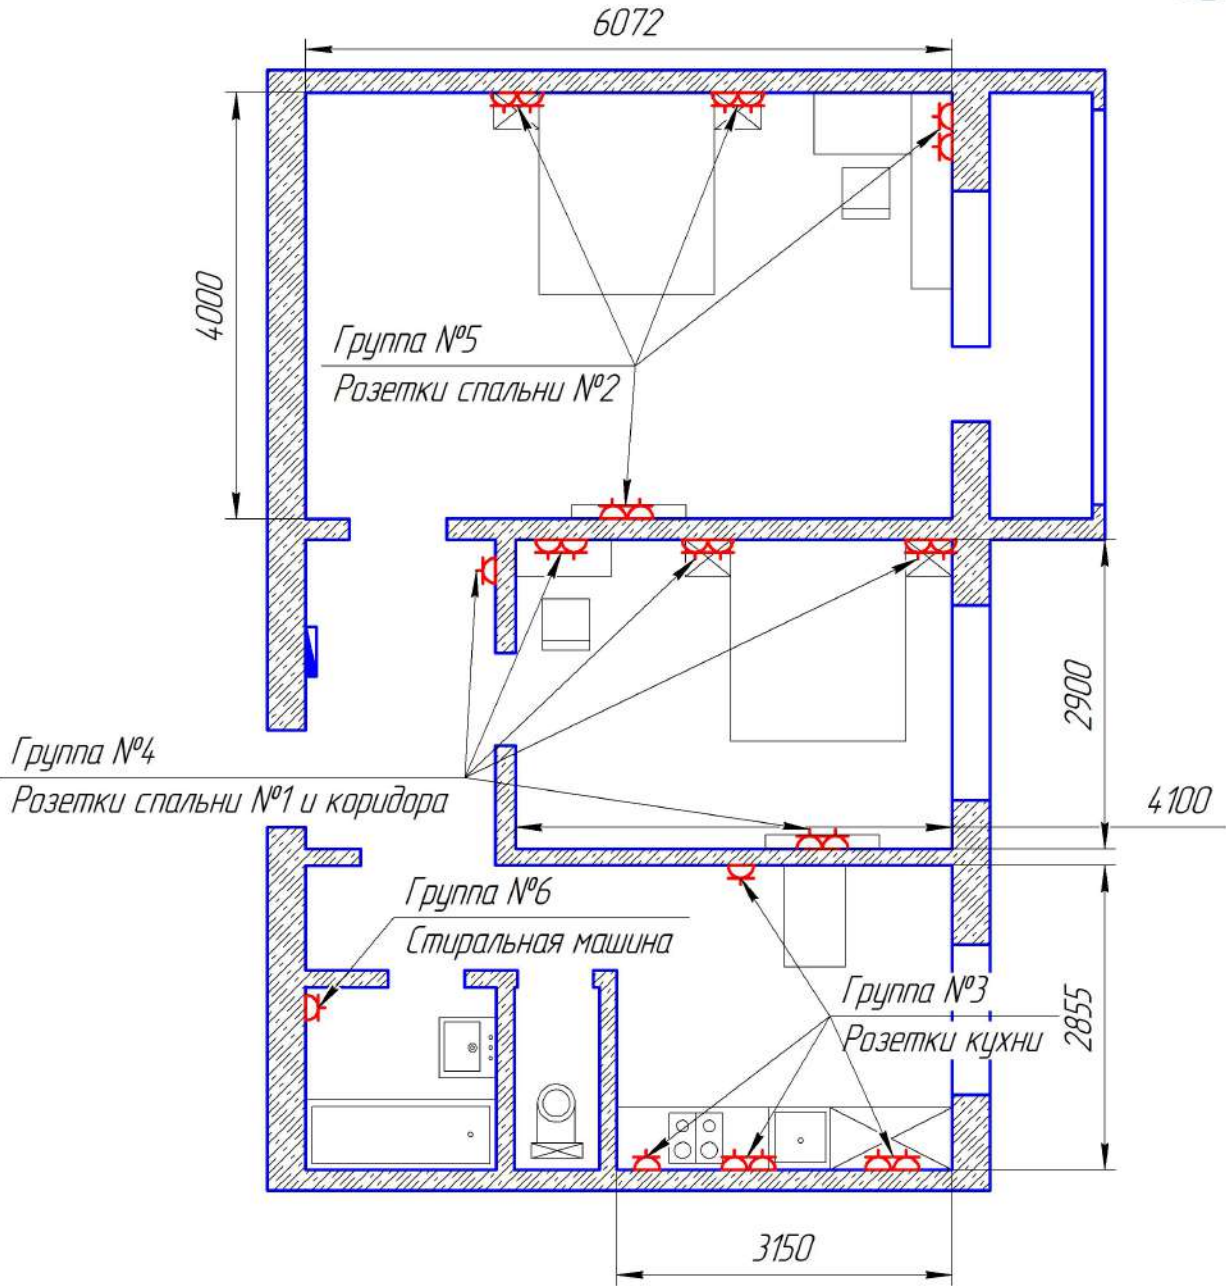

Условные обозначения:

- Штепсельная розетка скрытого монтажа;
- Электрический распределительный щит на 12 модулей.


Перв. примен.	
Справ. №	
Подп. и дата	
Инд. № подл.	
Взам. инв. №	
Инд. № докл.	
Подп. и дата	
Инд. № подл.	

Электромонтаж в двухкомнатной квартире 63 кв.м.								
Изм.	Лист	№ докум.	Подп.	Дата	Электроснабжение и освещение	Лит.	Масса	Масштаб
Разраб.	Проб.	Т.контр.	И.			У		1:50
И.контр.	Утв.				Лист	Листов	1	
Схема расположения розеточных групп						Ваш Электрик 24		
Копировал						Формат А3		


Исполнительная схема распределительного щита

Маркировка распределительного щита

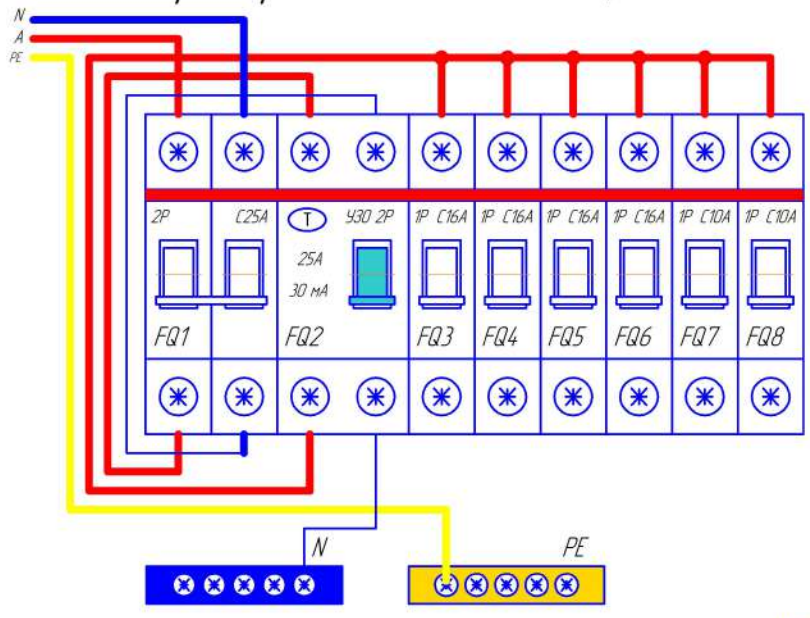

Обозначение на схеме	Зона расположения группы
FQ1	Вводной автомат
FQ2	Устройства защитного отключения
FQ3	Розетки кухни
FQ4	Розетки спальни №1 и коридора
FQ5	Розетки спальни №2
FQ6	Стиральная машина
FQ7	Освещение кухни, коридора, спален
FQ8	Освещение с/у и ванной

Условные обозначения:

- Фазный проводник (A)
- Нулевой проводник (N)
- Земляной проводник (PE)
- Соединение проводников фазы A

Электромонтаж в двухкомнатной квартире 63 кв.м.				Лит.	Масштаб
Изм.	Лист	№ докум.	Подп.	Дата	1:1
Разработ.	Коршинов И.				
Проб.					
Т.контр.					
Исполн.					
Учтб.					
Электроснабжение и освещение				Лист	Листов 1
Исполнительная схема распределительного щита				Ваш Электрик 24	
Копировал				Формат А3	